


位置図 S=1:5000 (A3)

工事箇所





山田取水場改修工事 位置図

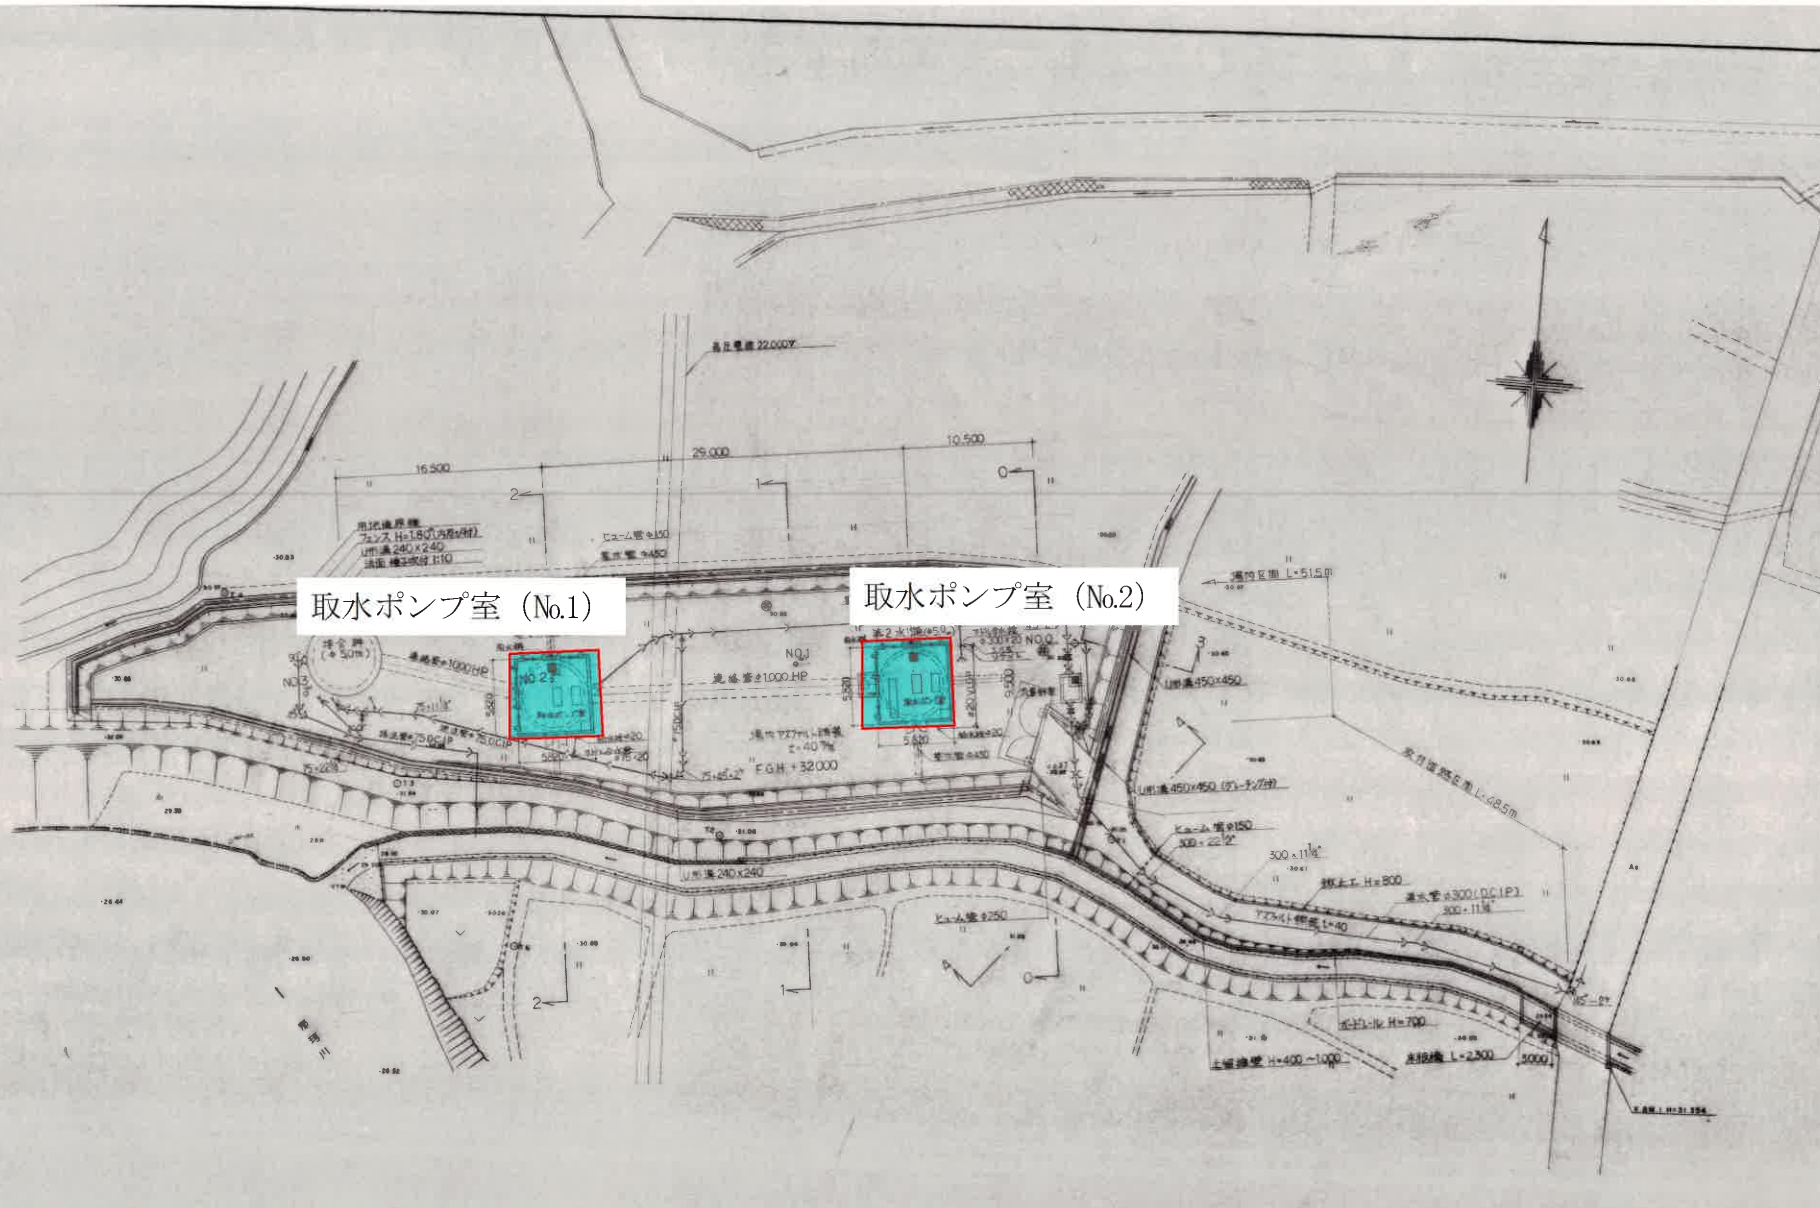

工事箇所



竣工図	
昭和 59 年 5 月 日	
件名	第二次拡張事業 (58年度)
名称	山田取水場

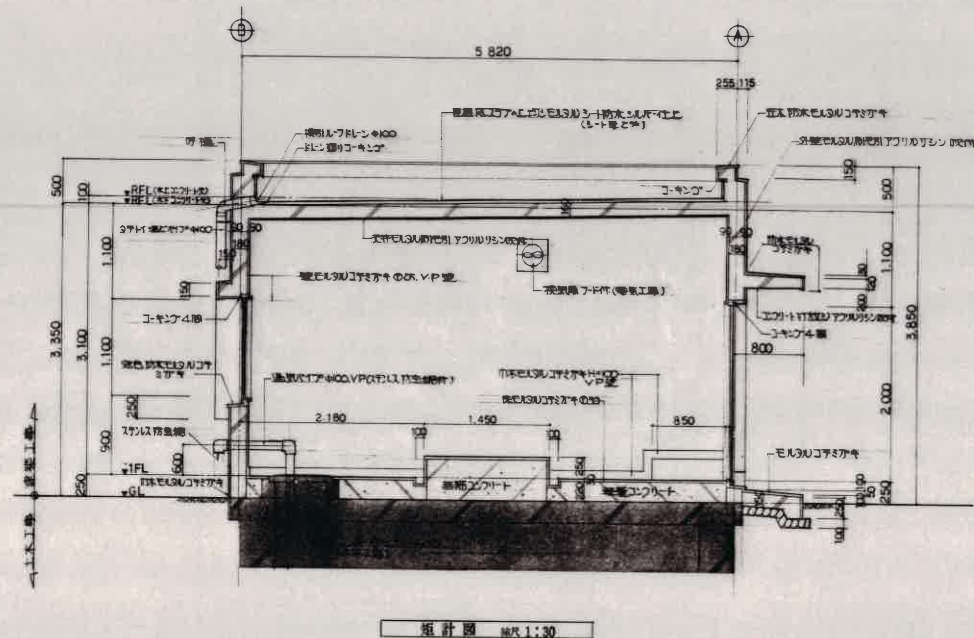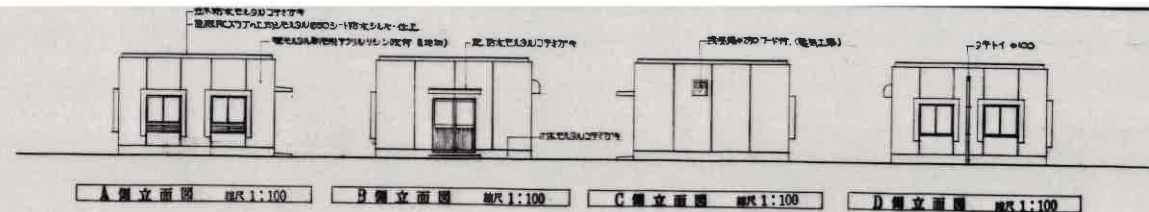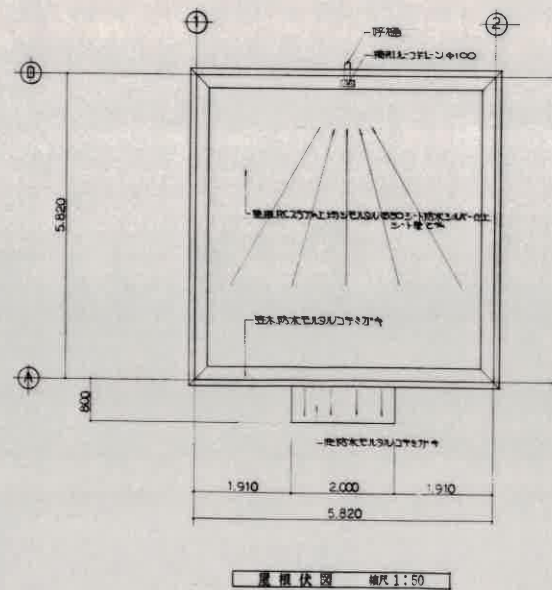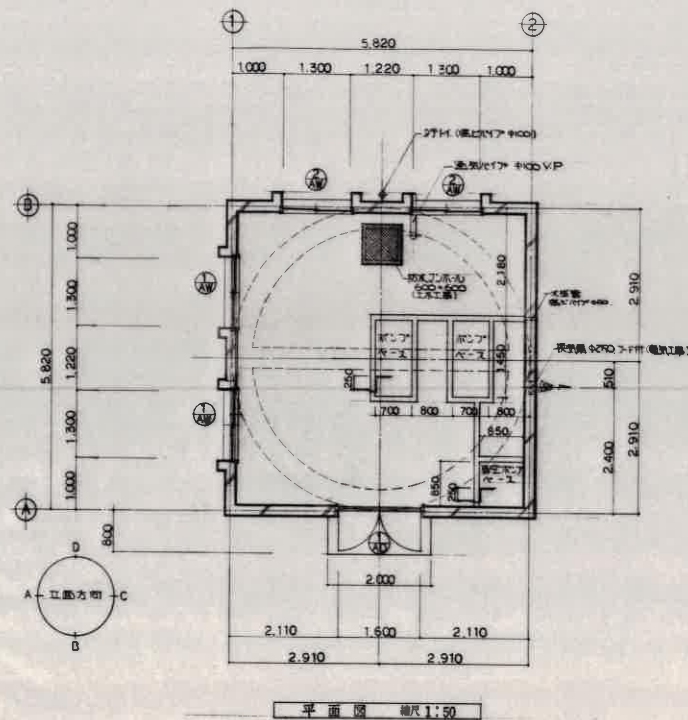
山田取水場 平面図




建具リスト		単位: 1.50		

竣工図	
昭和59年5月日	
場所	福岡県筑紫郡那珂川町大字山田


山田取水場
ポンプ室 (No.1)
構造図

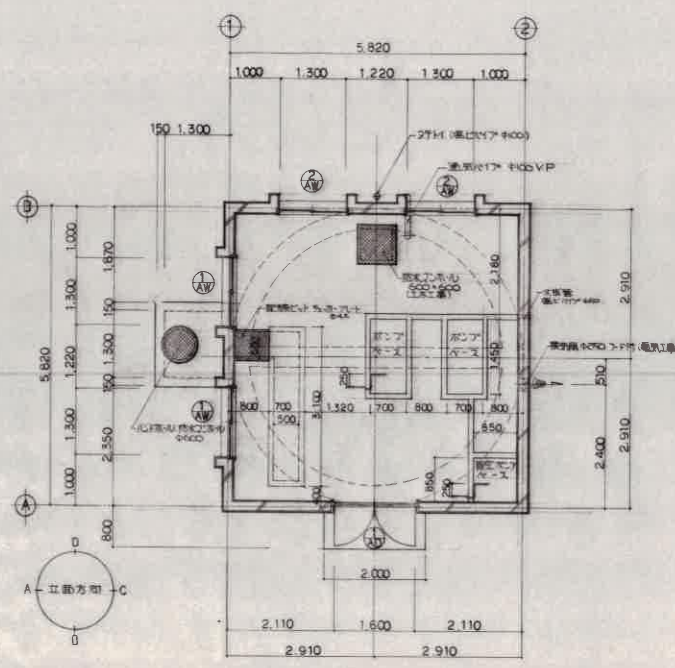


平面図 縮尺 1:50

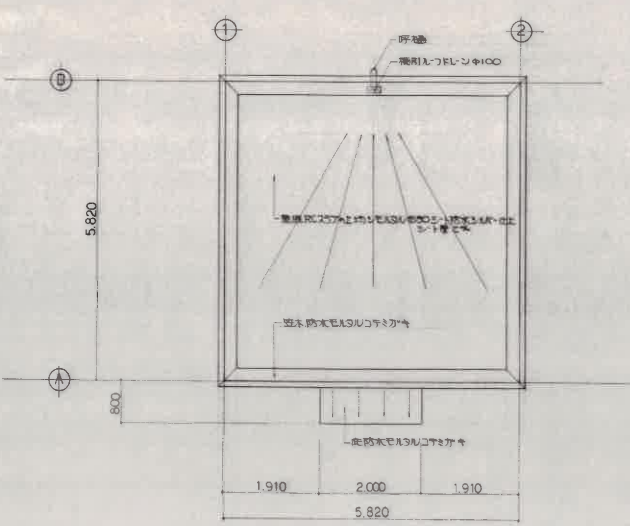



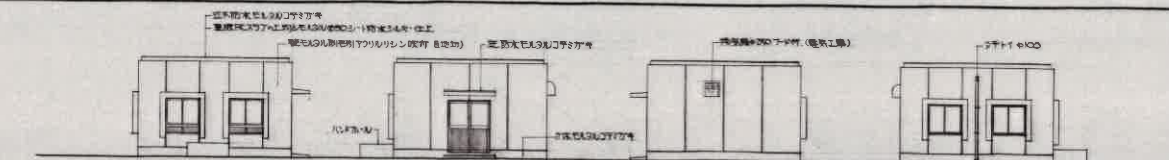

A側立面図 縮尺 1:100 B側立面図 縮尺 1:100 C側立面図 縮尺 1:100 D側立面図 縮尺 1:100

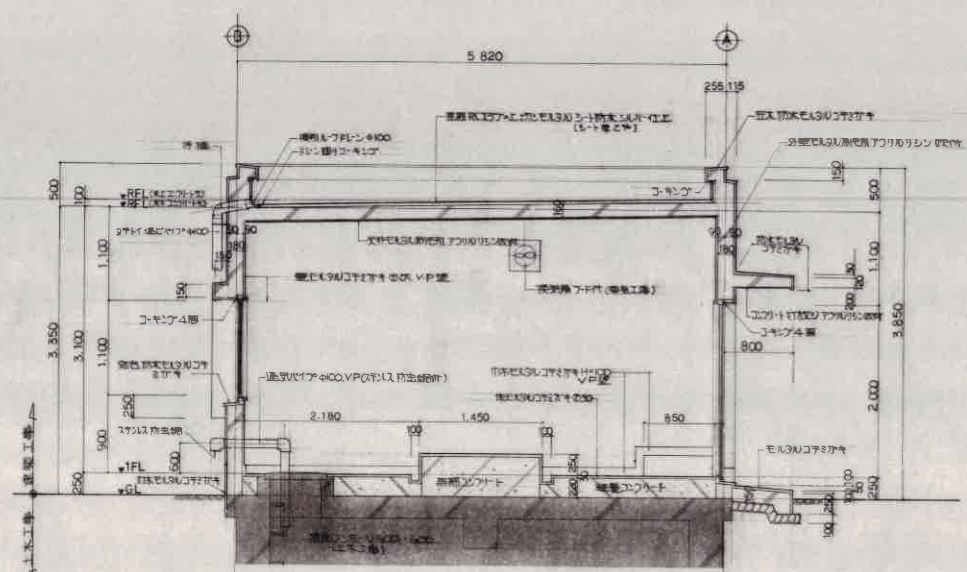

断面図 縮尺 1:30

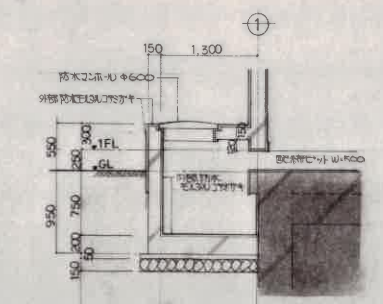

入江部-ル詳細図 縮尺 1:30

建具リスト 縮尺 1:50				
備考				

竣工図

昭和 59 年 5 月 日

件名 第二次拡張工事 (58年度)

場所 福岡県筑紫郡那珂川町大字山田

山田取水場
ポンプ室 (No.2)
構造図

備考 1/50 1/30 1/20