



炭焼配水池平面図 S=1/200

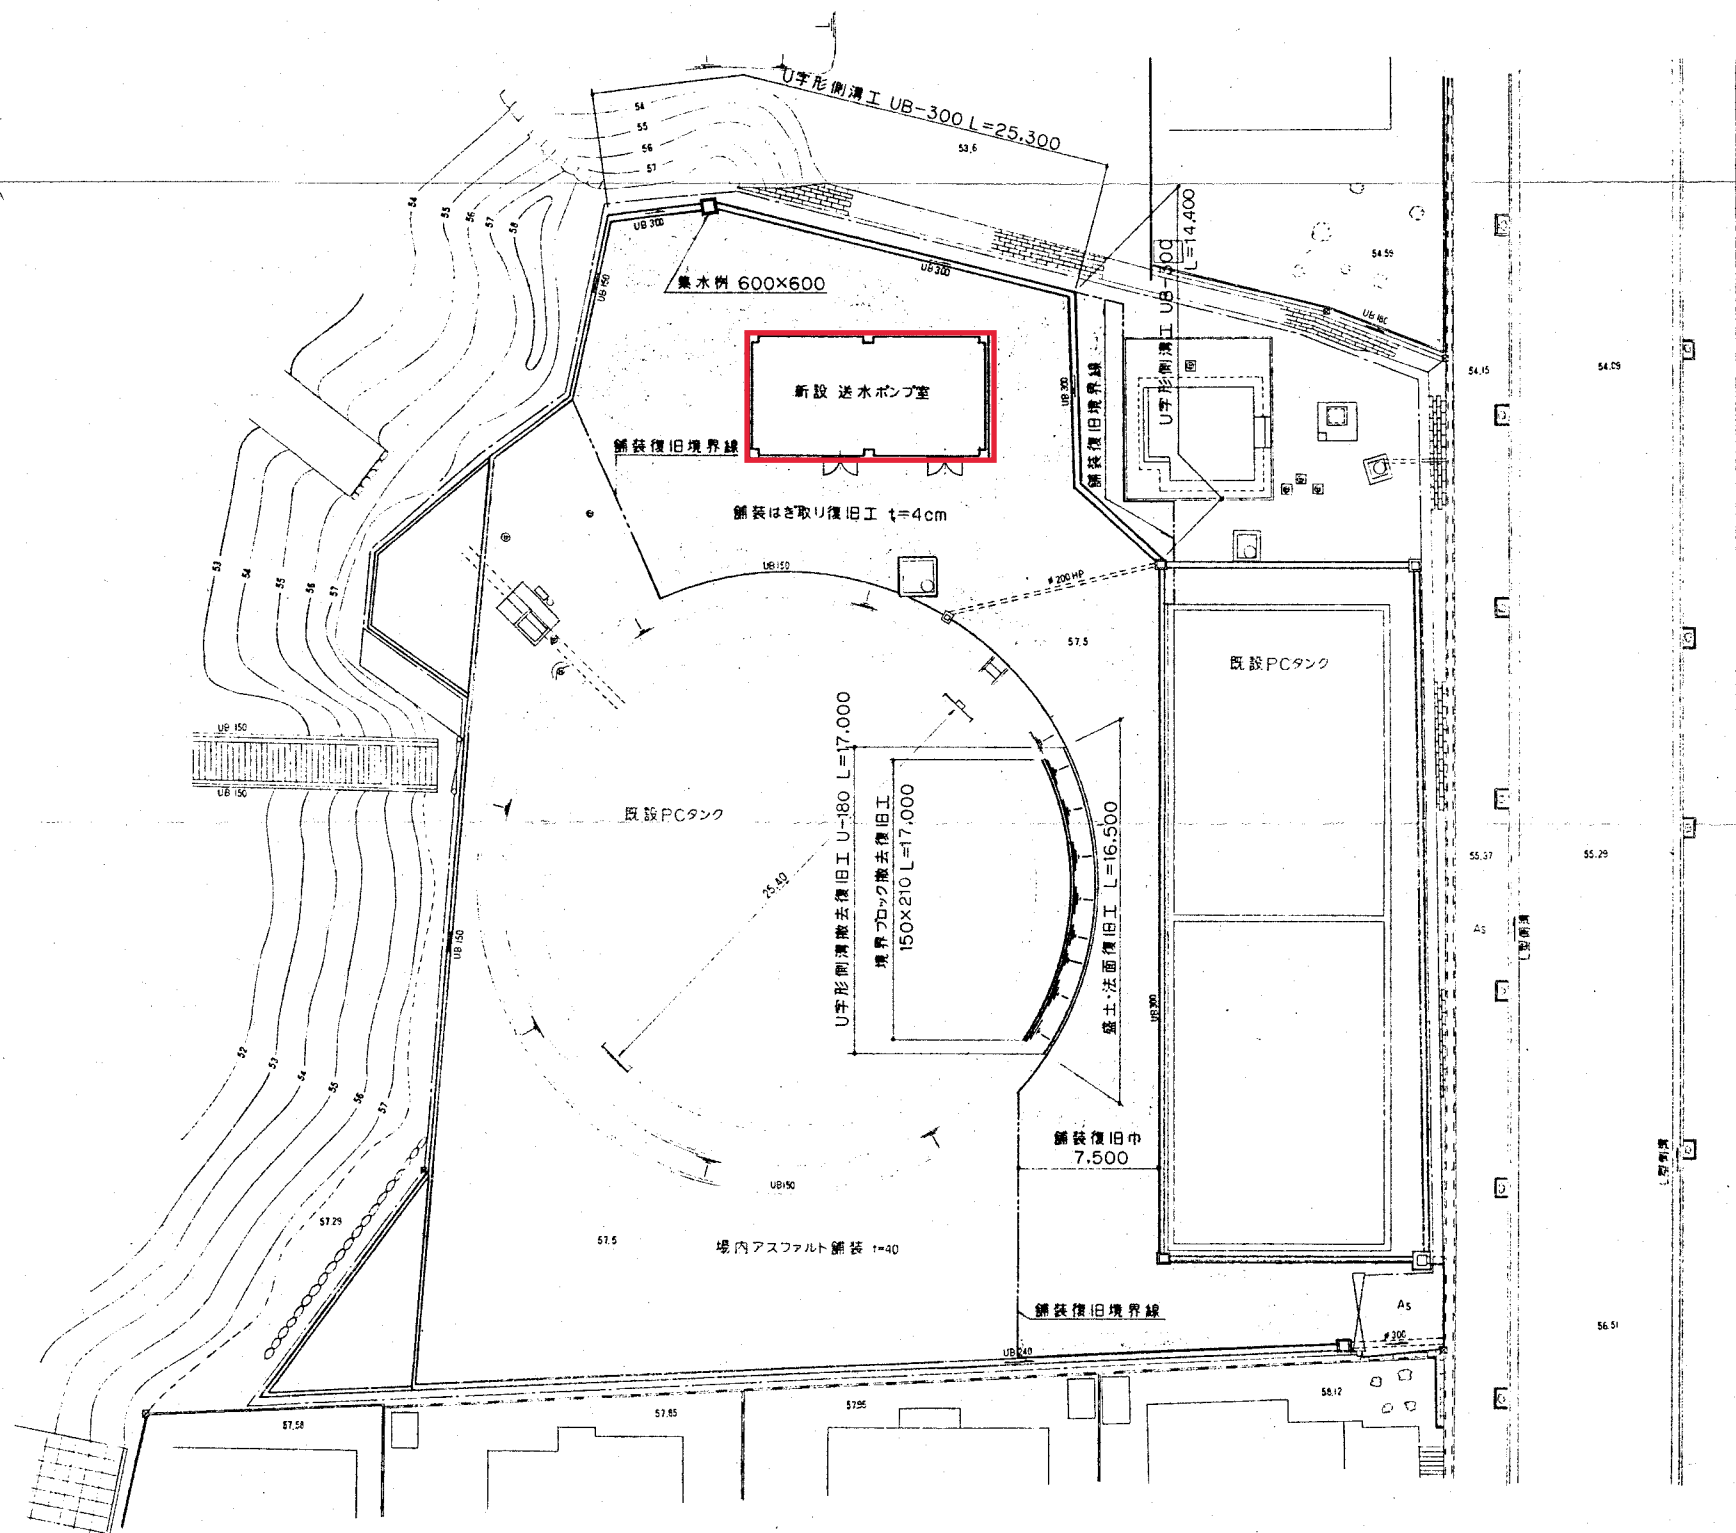


竣工図	
平成 6 年 3 月 20 日	
件名	炭焼加圧ポンプ設置工事
場所	那珂川町王塚台3丁目地内


炭焼配水池
平面図

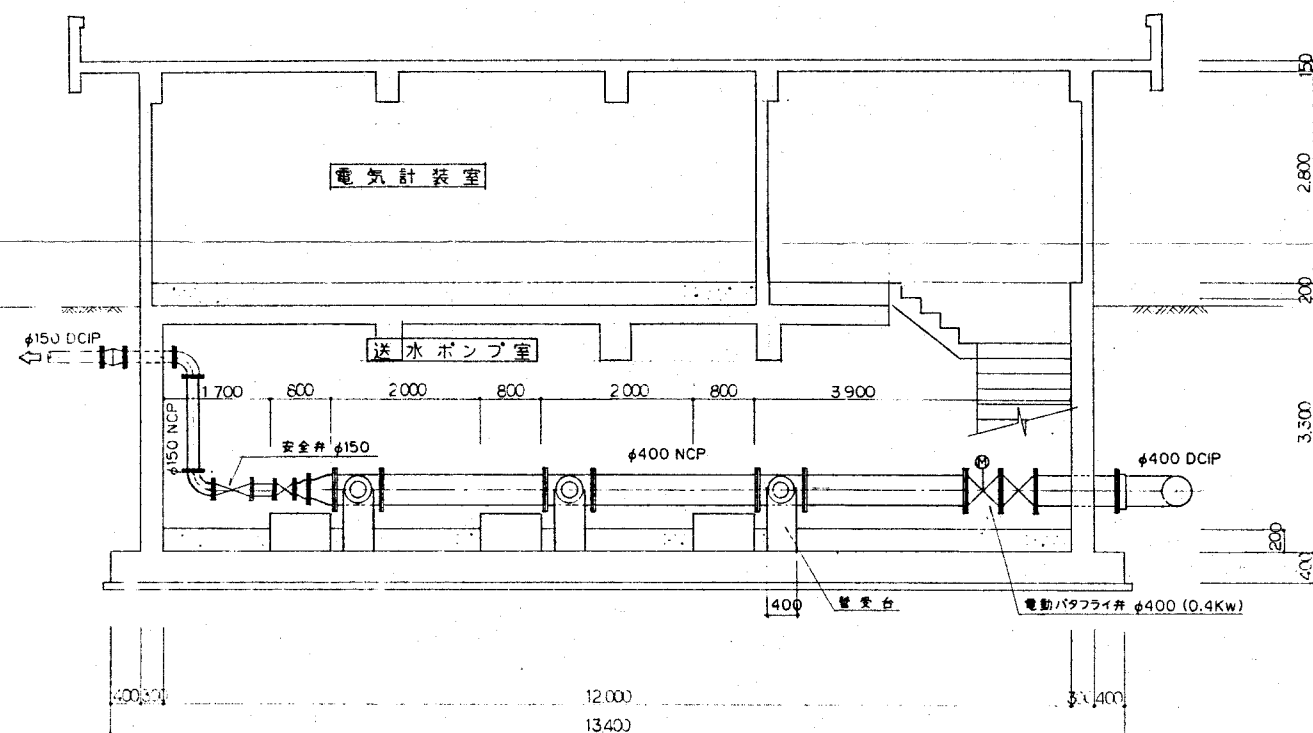


A-A断面図 S=1/50

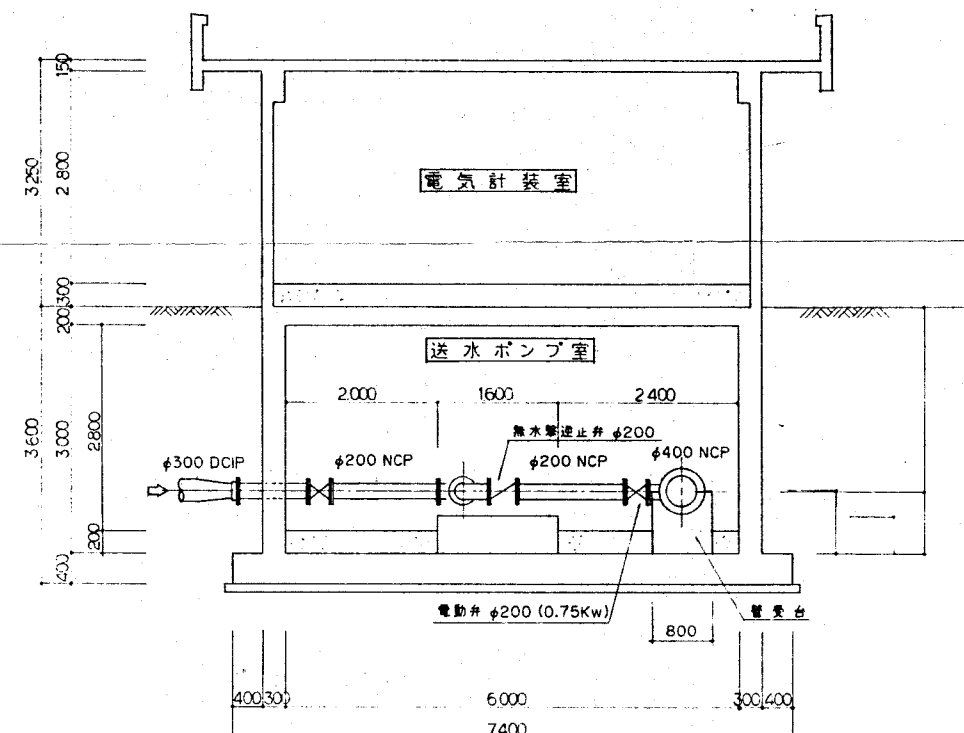

B-B断面図 S=1/50

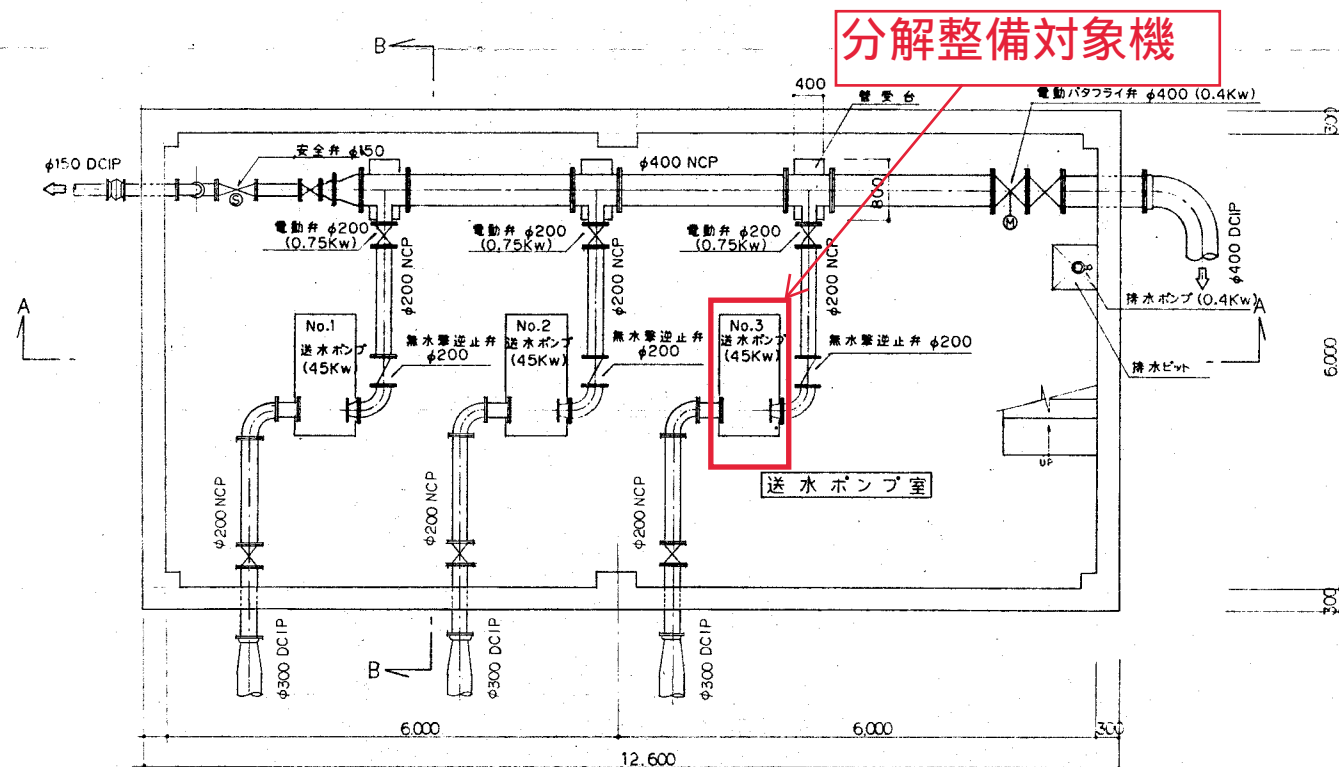

ポンプ室地階平面図 S=1/50

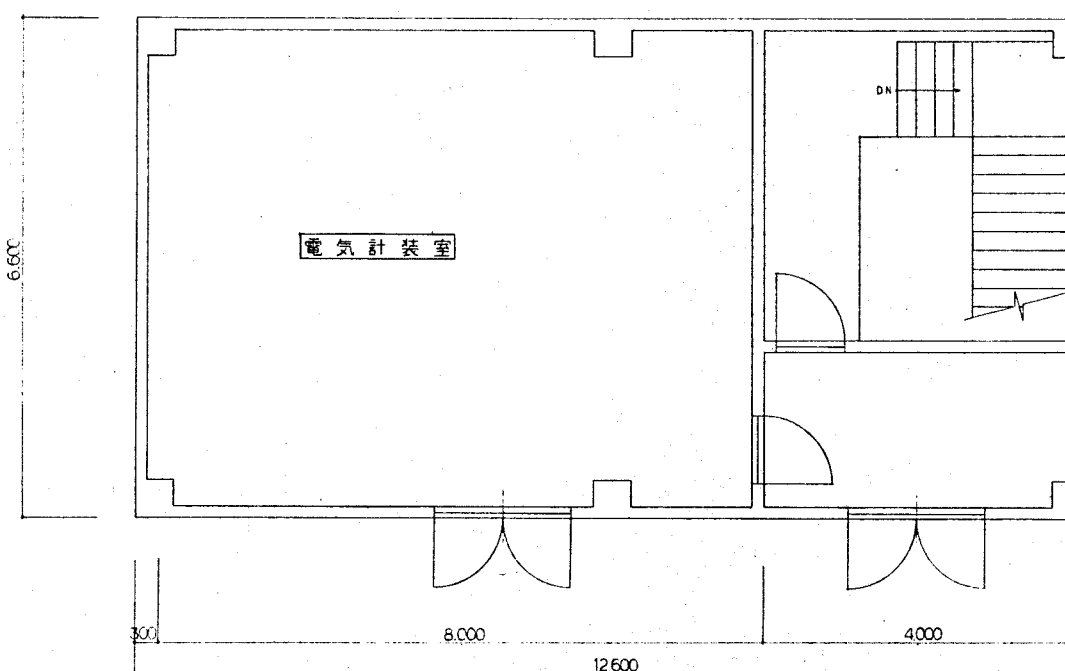

ポンプ室1階平面図 S=1/50

竣工図	
平成 6 年 3 月 20 日	
件 名	炭焼加圧ポンプ設置工事
場 所	那珂川町王塚台3丁目地内

加圧ポンプ室
平面図