




1楼平面図 1/100

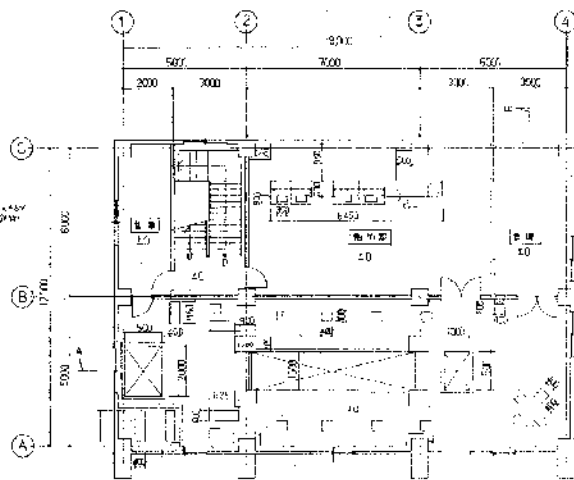


2楼平面図 1/100

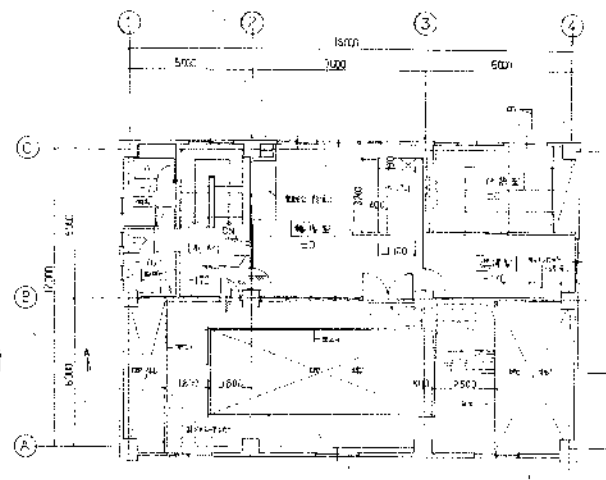

3楼平面図 1/100


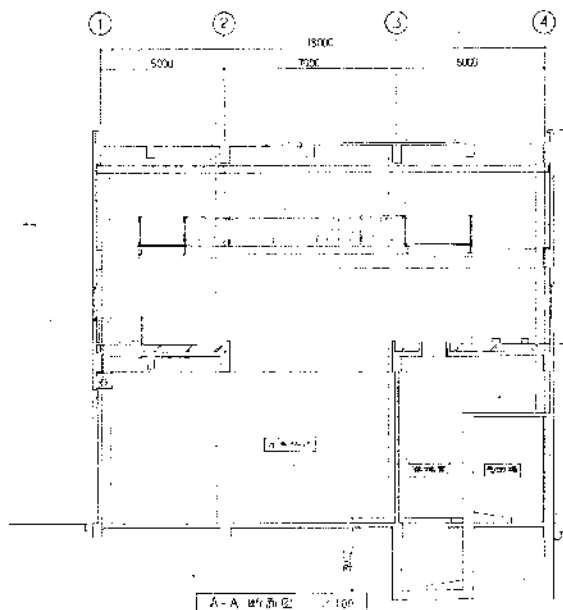


A-A断面図 1/100

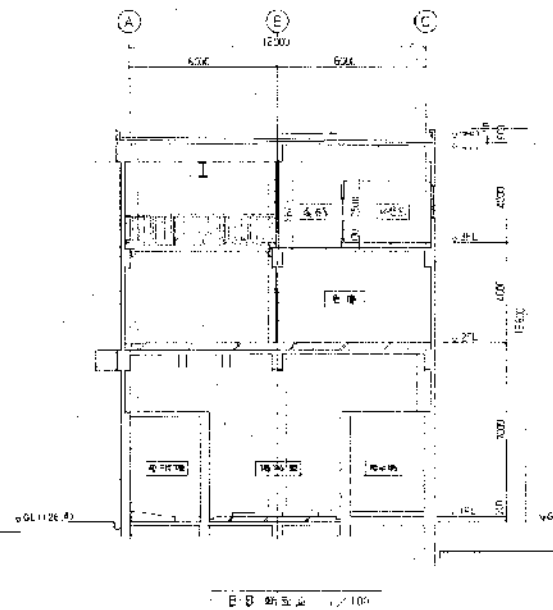

B-B断面図 1/100


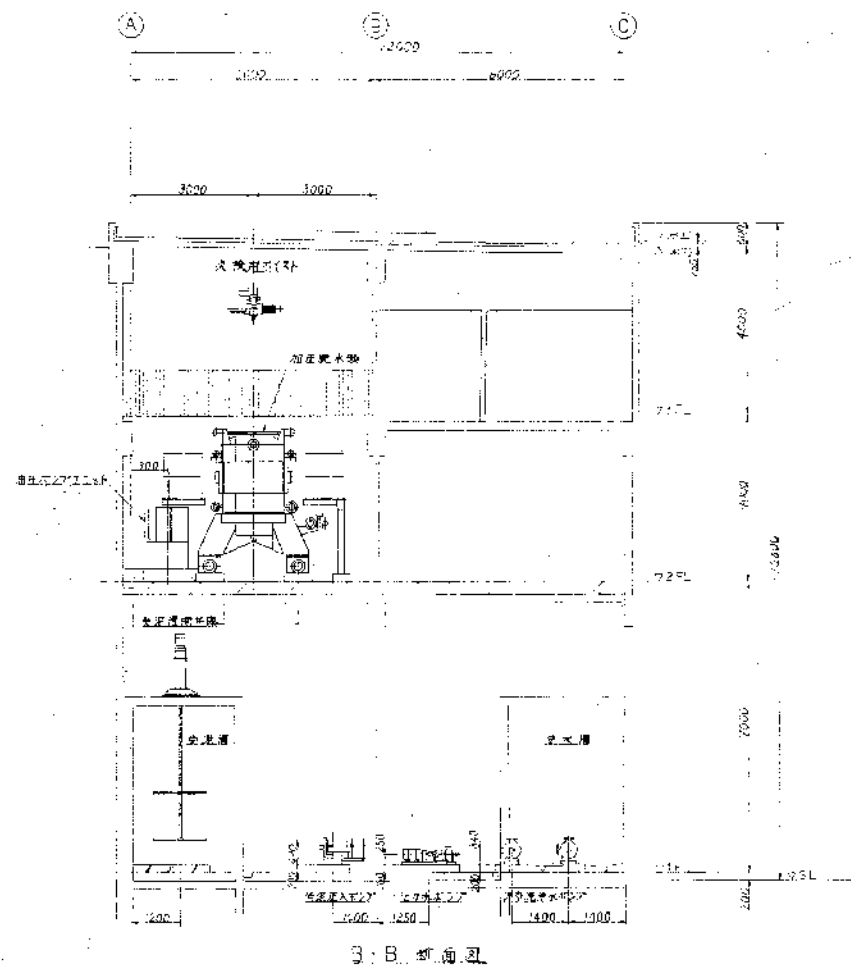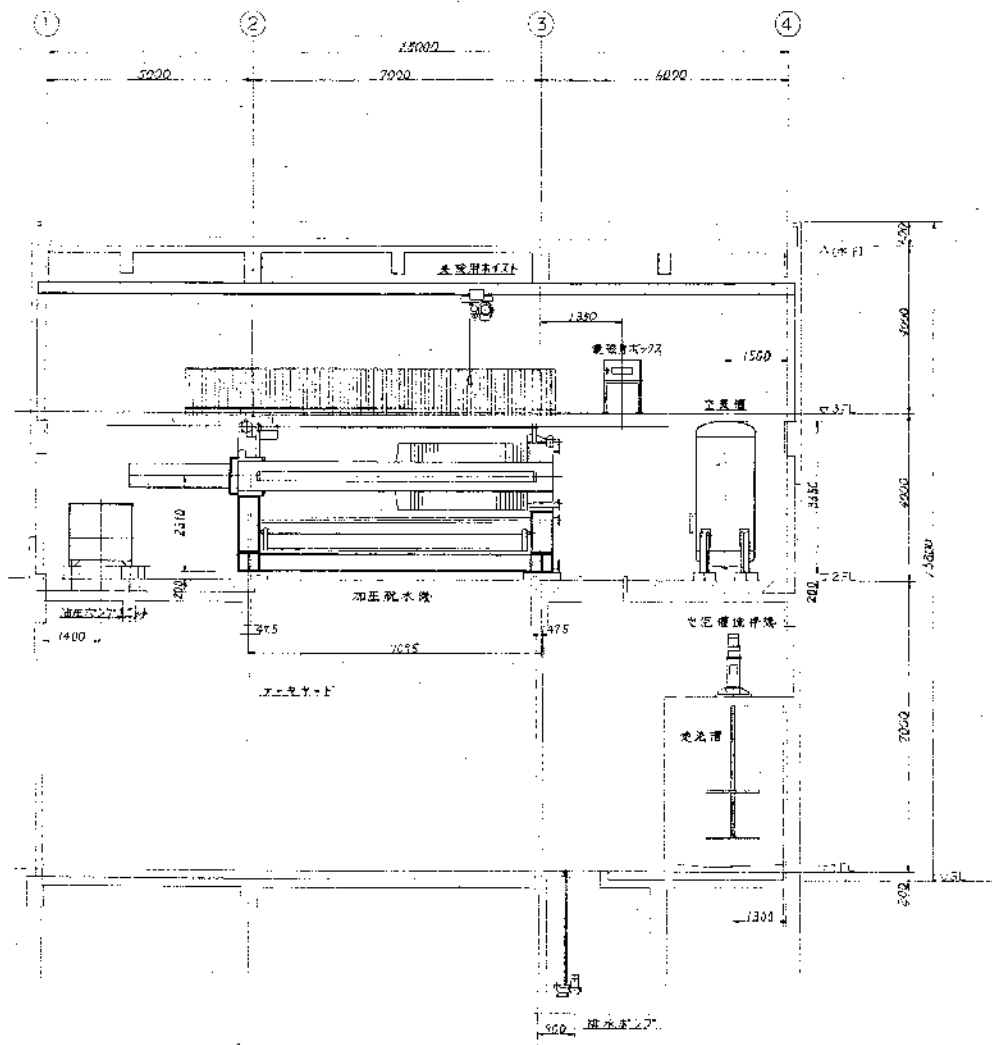

竣工图	
備考	