


井尻第2取水場平面図

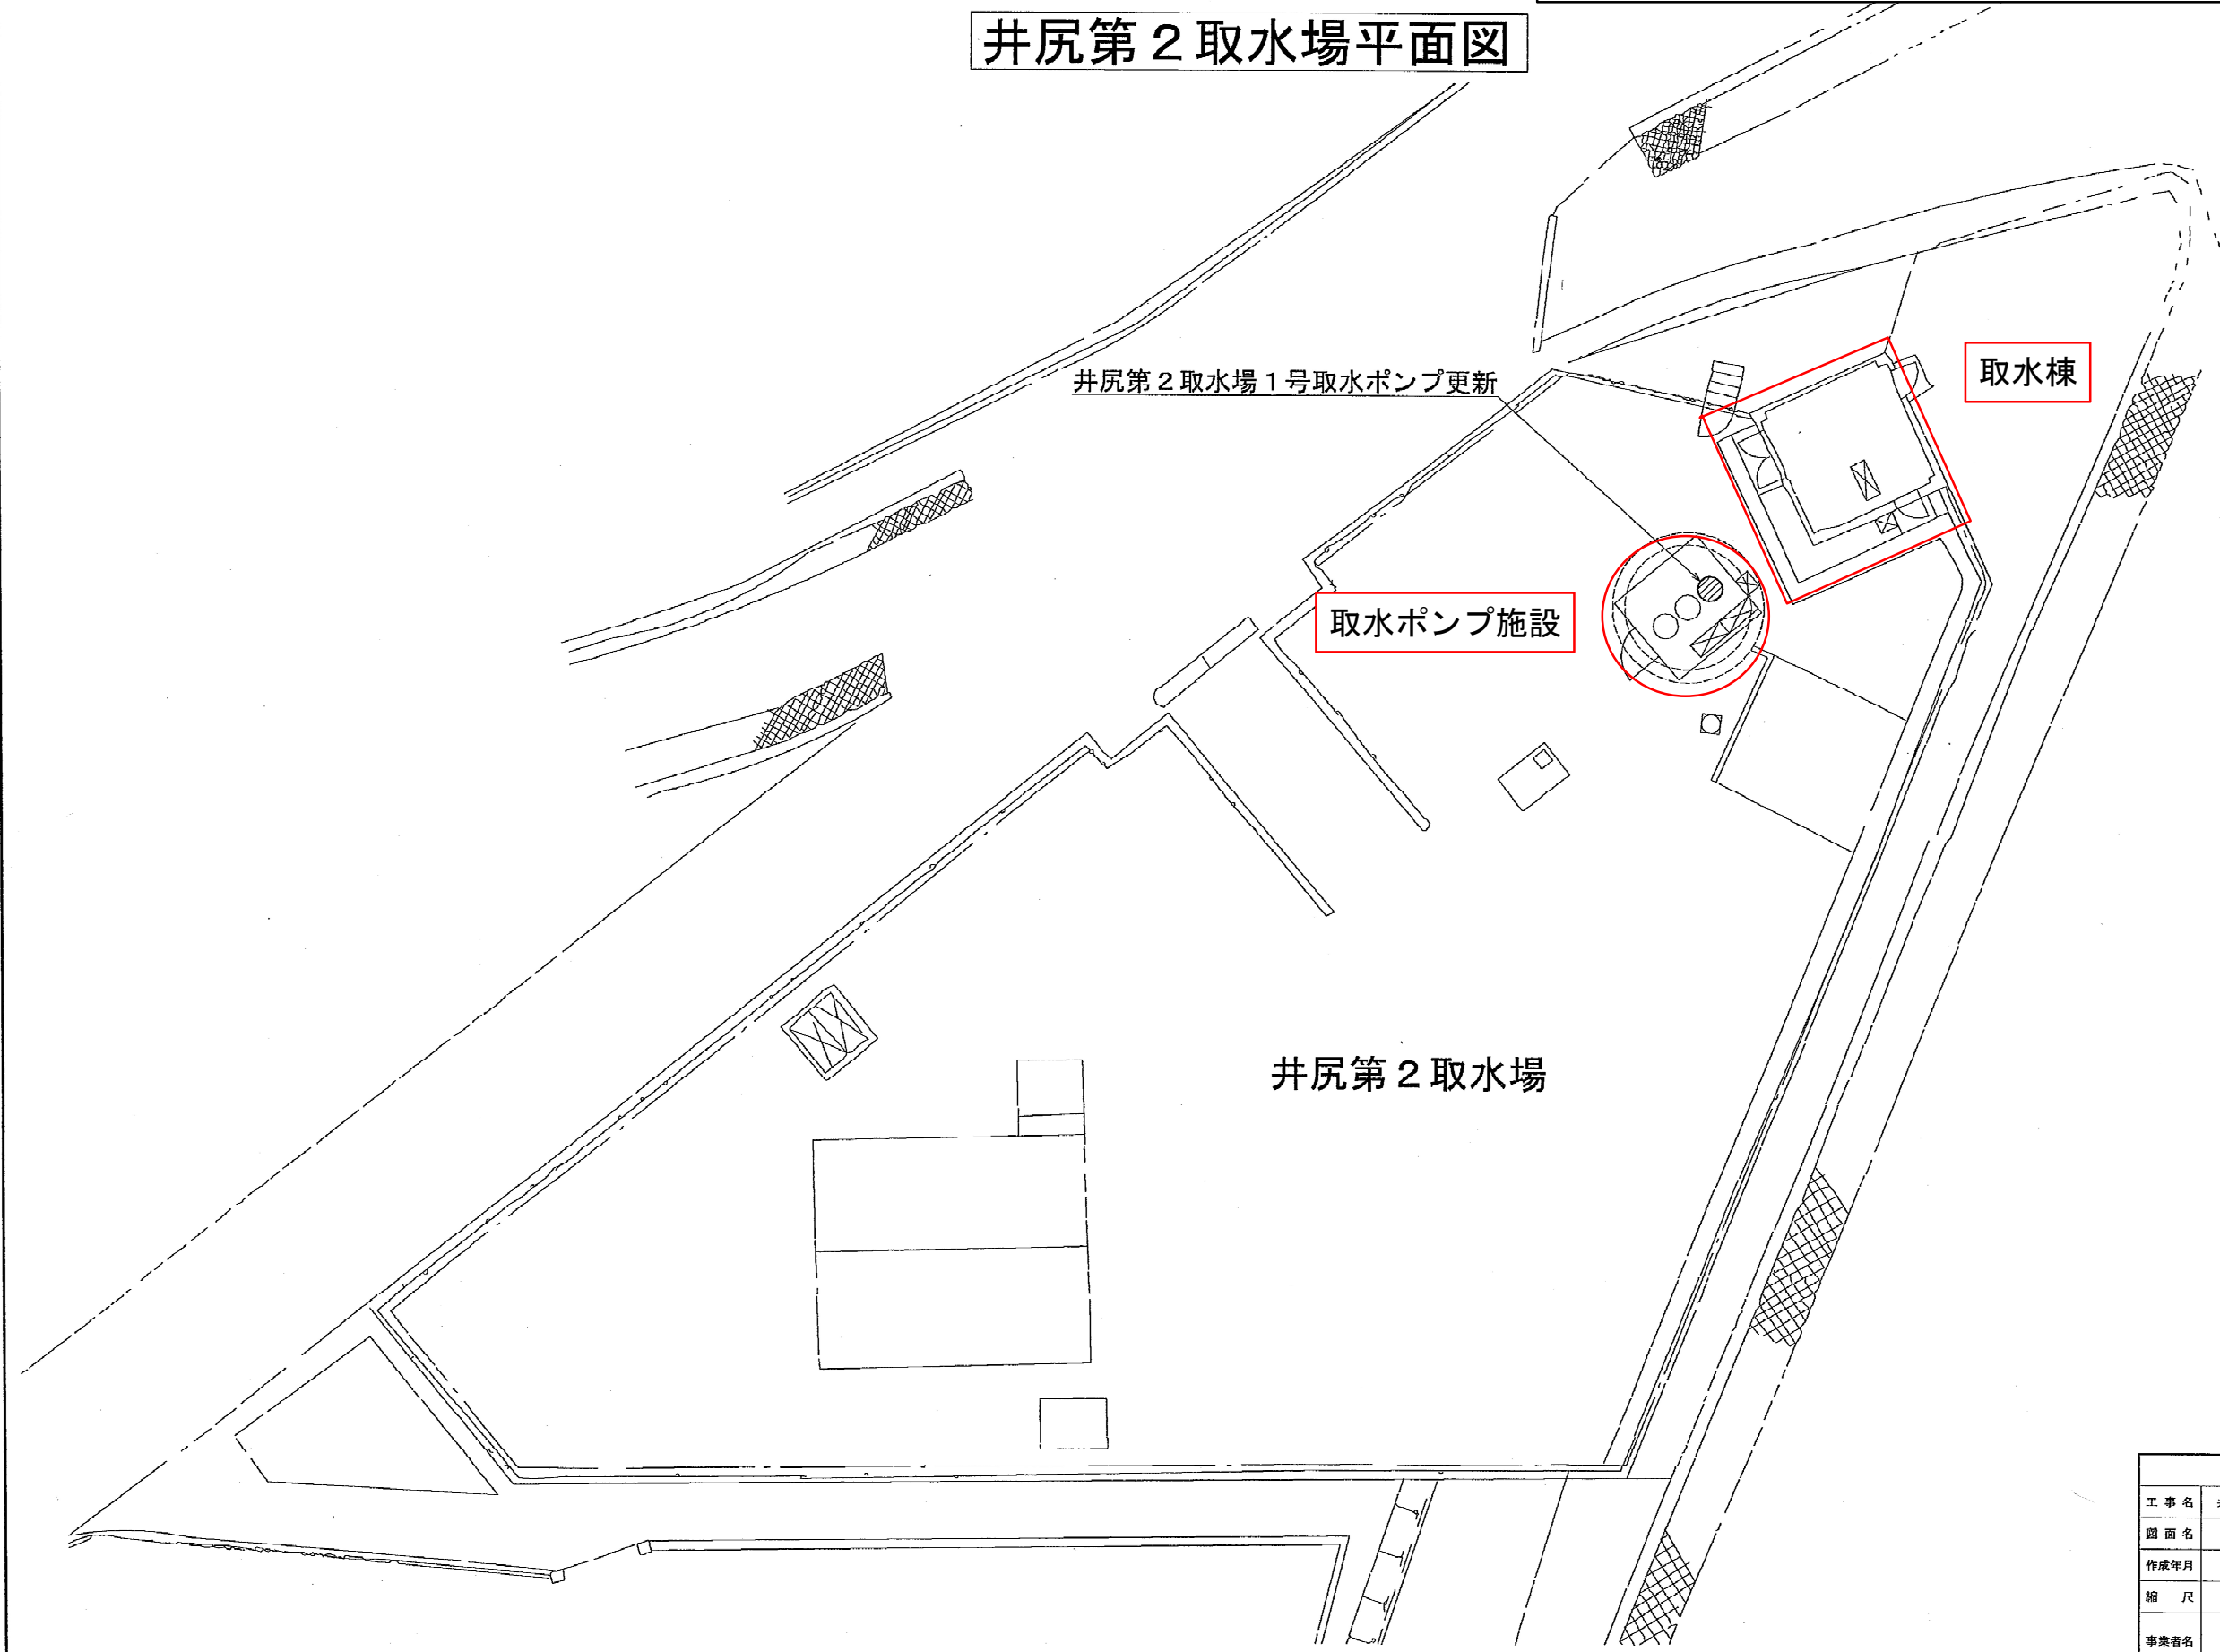

竣工図			
工事名	井尻第2取水場1号取水ポンプ更新工事		
図面名	井尻第2取水場平面図		
作成年月	平成24年12月		
縮尺	—	図面番号	1 / 2
事業者名			