


山田取水場

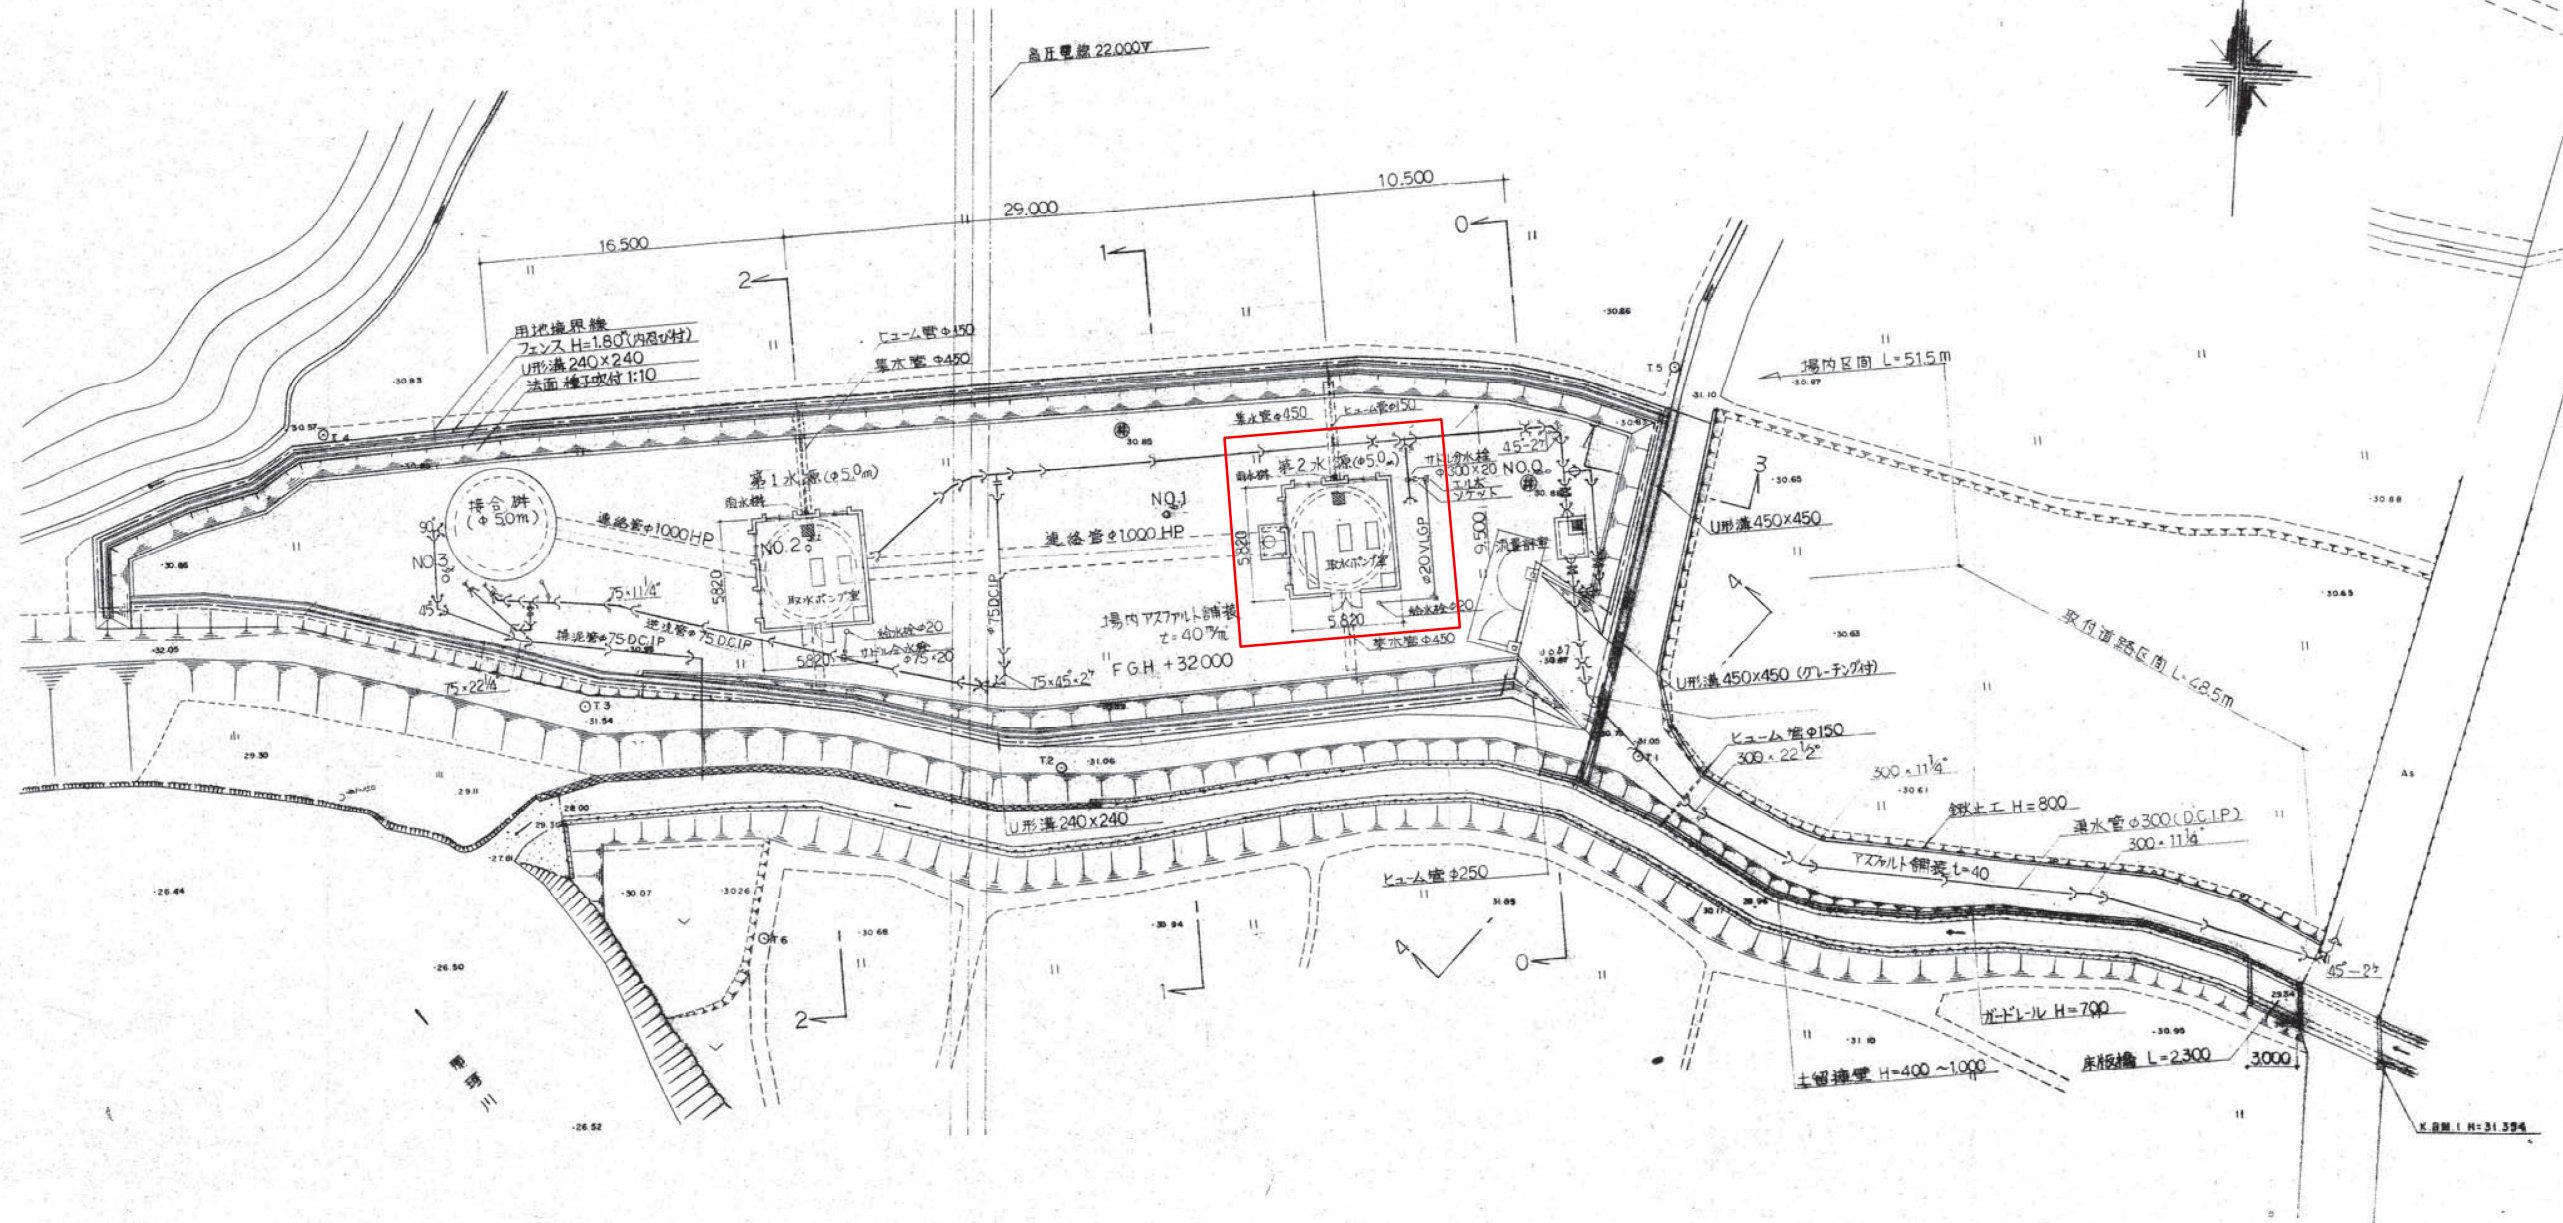

竣工図		
昭和 59 年 5 月 日		
件名	第二次拡張事業 (58年度)	
場所	福岡県筑紫郡那珂川町大字山田	
名称	山田取水場平面図	
業者名		
担当者		
備考	1/200	2/200