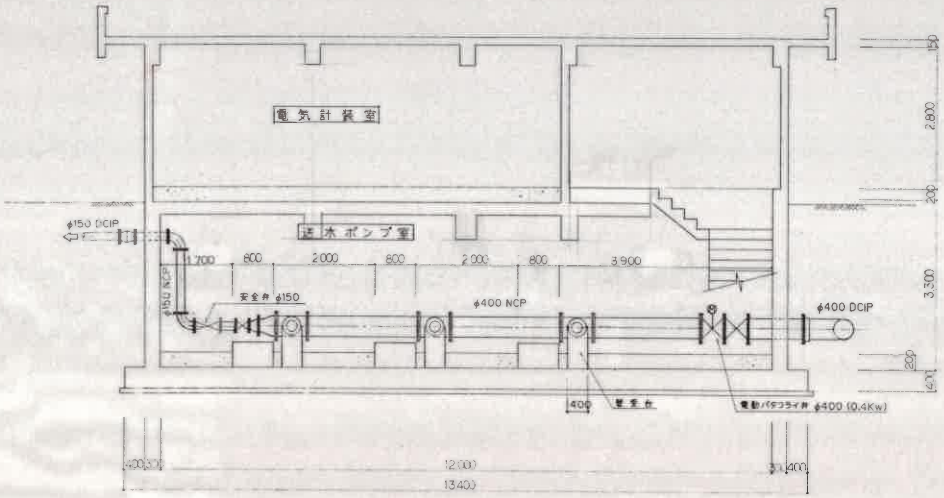

A－A 断面図 S=1/50

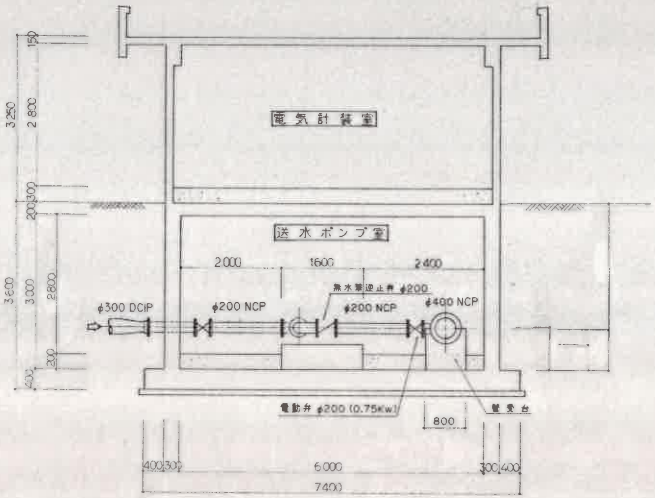

B－B 断面図 S=1/50

分解整備対象機

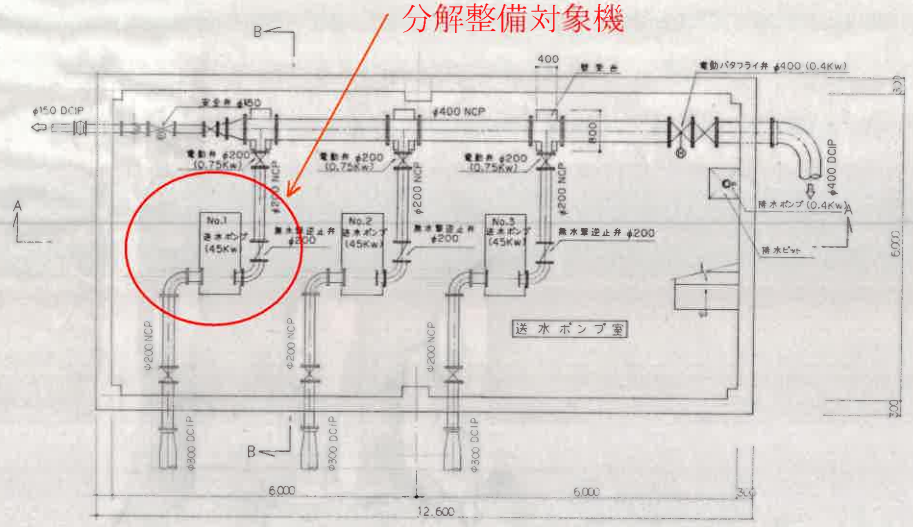

ポンプ室地階平面図 S=1/50

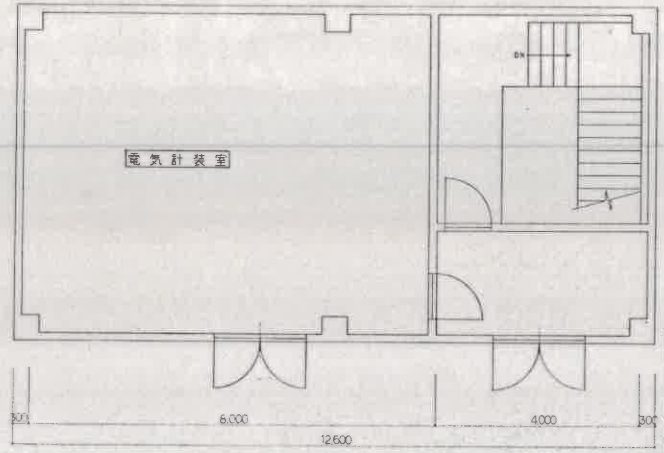

ポンプ室1階平面図 S=1/50

竣工図	
平成 6 年 3月20日	
件名	炭焼加圧ポンプ設置工事
場所	那珂川町王塚台3丁目地内
名称	ポンプ室廻り配管図

加圧ポンプ室図